



小ホール スピーカ音線図

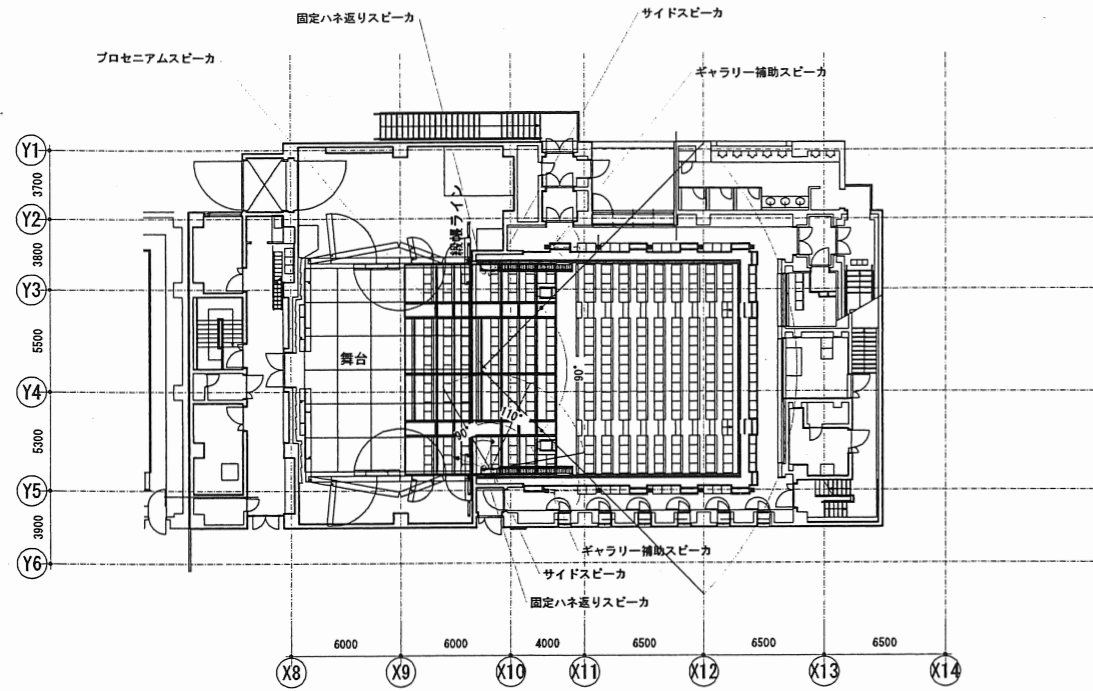


サイドスピーカおよび固定ハネ返リスピーカ音線は下手のみを記し、上手も対称とする

小ホール スピーカ音線図 (音楽形式) (断面)

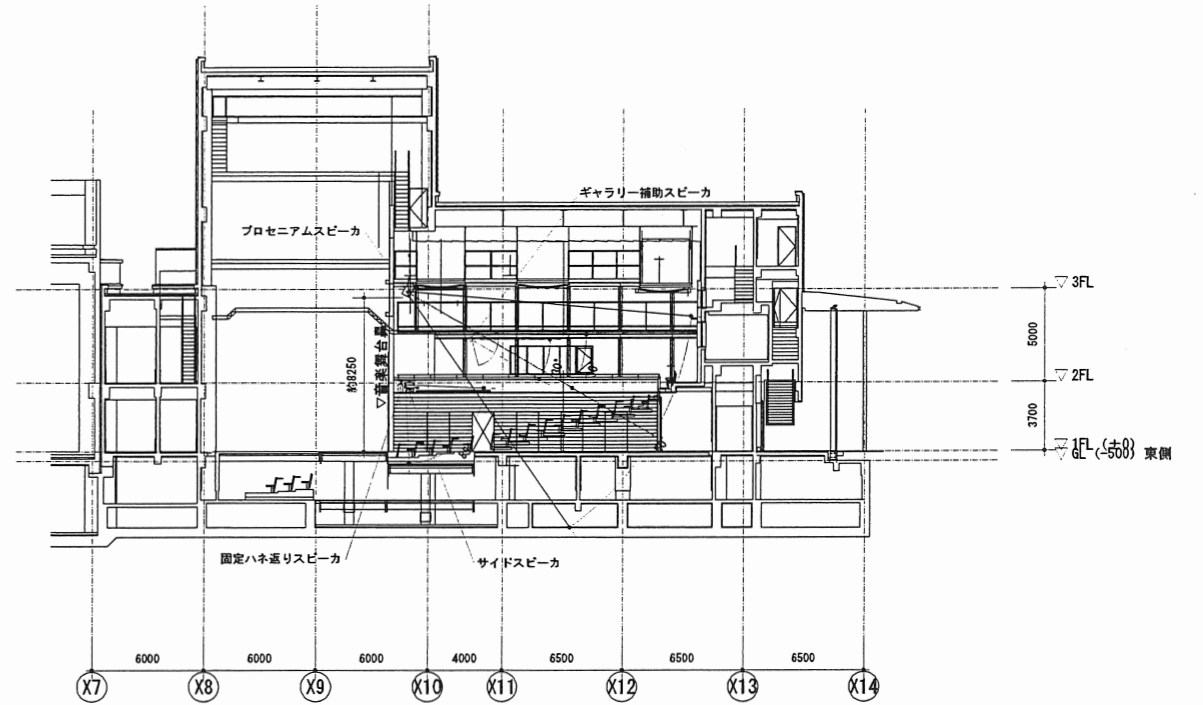

小ホール スピーカ音線図 (演劇形式) (断面)

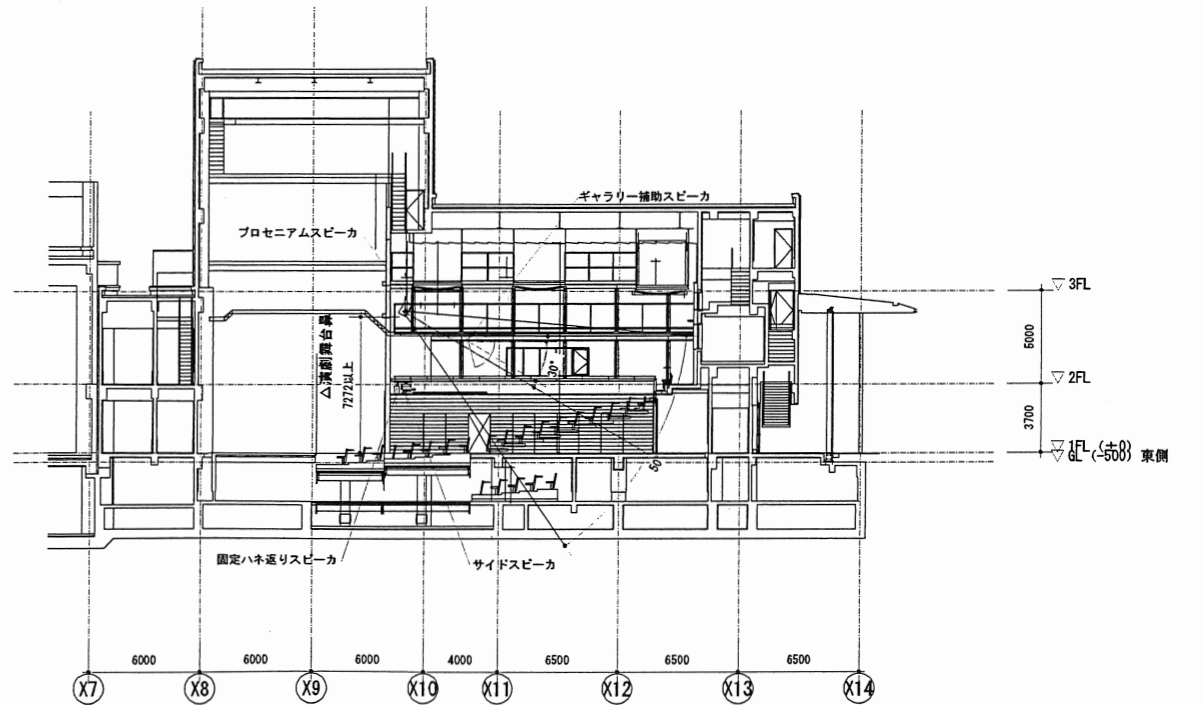

00207 日田市民文化会館 舞台音響設備工事	竣工図
HS-B0031	
図名	小ホール スピーカ音線図
縮尺	1/200
図号	07-08-23
一般建築士事務所第12399号 (有) 香山興夫建築研究所	東京都文京区本郷2-12-10UT本郷3F
1級建築士第65408号 佐伯和俊	